




Przekrój konstrukcyjny d-d  
- hm 0+70,00 -

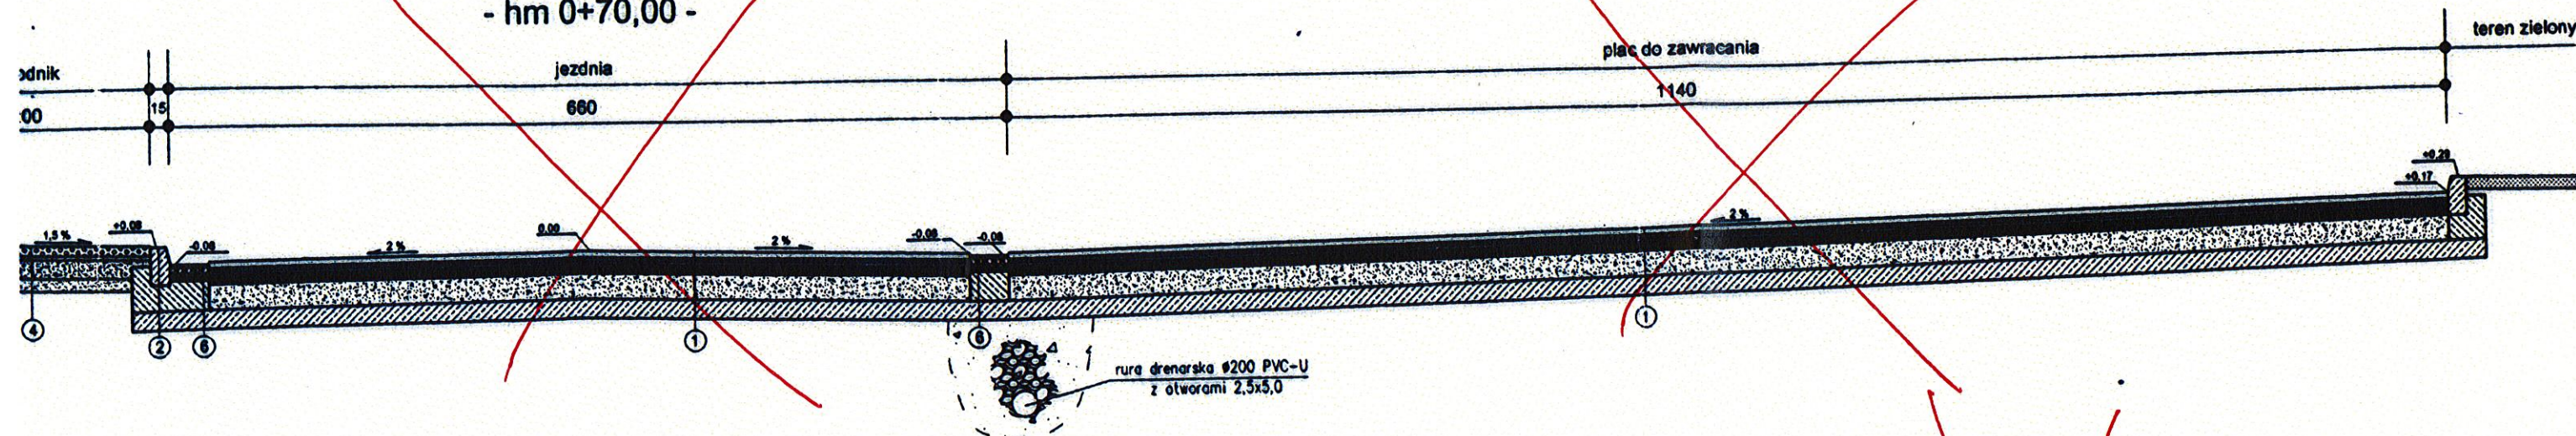

Przekrój konstrukcyjny e-e  
- hm 0+70,00 -

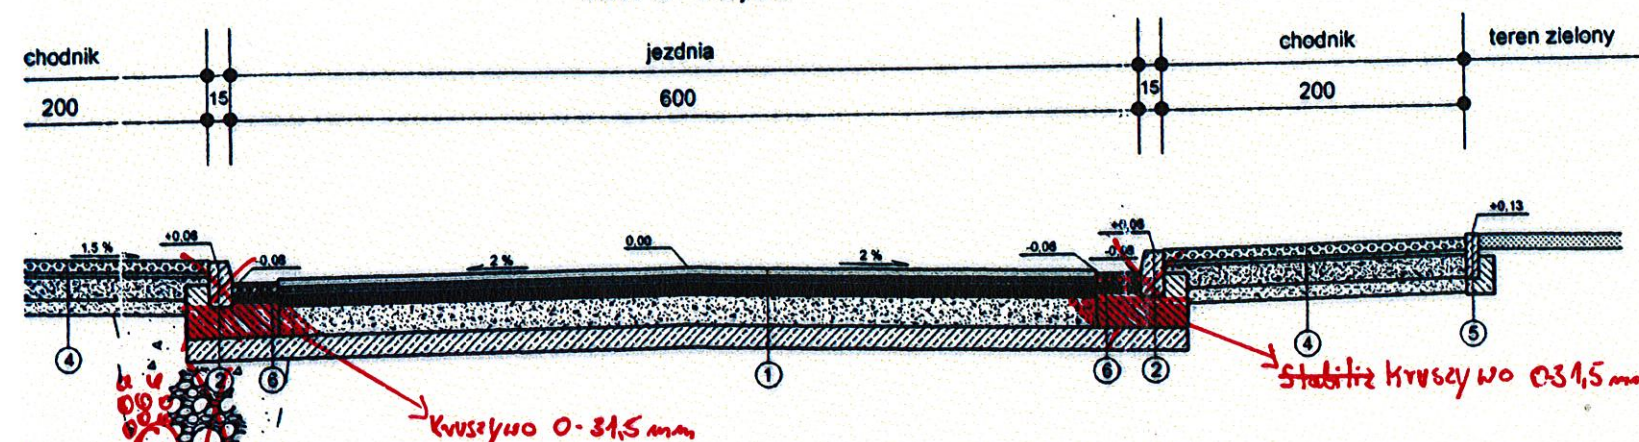

Ułożenie kostki na chodnikach

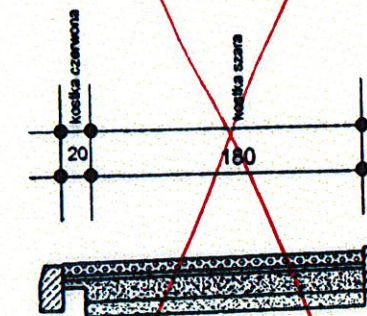

**DOKUMENTACJA  
POWYKONAWCZA**

*prof. inż.*  
**inż. Dawid Nathaniec**  
Uprawnienia budowlane do kierowania robotami  
budowlanymi bez ograniczeń w specjalności  
instalacyjnej w zakresie sieci, instalacji i urządzeń  
ciepłowniczych, wentylacyjnych, gazowych,  
wodociągowych i kanalizacyjnych  
Nr ewid. 201/0004/07

**INSPEKTOR NADZORU  
W BRANŻY SANITARNEJ**  
**mgr inż. Anna Galkowska**  
upr. budowlane nr GP/UB-56/96  
upr. budowlane nr 2441/93  
na podst. §5 ust.1, §6 ust.1, §7 i §13 ust.1 pkt 4 R.k.

kostka betonowa gr. 8 cm koloru czerwonego  
podsypka cementowo-piaskowa 1:4 gr. 3 cm  
podbudowa kamienna z miesz. tłucz. 0/31,5 gr. 20cm  
wzmocnienie podłoża stabilizacją cementową o Rm 2,5 MPa gr. 10 cm

kostka brukowa betonowa gr. 8 cm koloru szarego  
podsypka z mialu kamiennego gr. 3 cm  
podbudowa kamienna z miesz. tłucz. 0/31,5 gr. 15cm  
warstwa oddzielająca z pospółki gr. 10cm

obrzeża betonowe gr. 8 cm koloru szarego  
ława betonowa z B15 gr. 10 cm

kostka granitowa 9:14  
podsypka cementowo-piaskowa 1:4 gr. 3 cm  
ława betonowa z B15 gr. 23 cm  
wzmocnienie podłoża stabilizacją cementową o Rm 2,5 MPa gr. 15 cm

*akceptuje zmianę*

*mgr inż. Piotr Rajca*  
Uprawnienia budowlane do projektowania  
i kierowania robotami budowlanymi  
bez ograniczeń w specjalności  
kierownictwo budowlanej  
nr ewid. 1980/V/1423/175/98  
DOS 50/15/18/01

<b>Pracownia Projektowa "KONSTRUKTOR"</b> siedziba: ul. Wojska Polskiego 5, 58-160 Świebodzice biuro: ul. Broniewskiego 1B, 58-309 Wałbrzych			
Projektant:	mgr inż. Piotr Rajca	NRGP.V 1542/97298	Data: 12.2014r.
Przewodzący:	mgr inż. Maciej Tomasiak	NRGP.V 1542/97298	
Asystent:	mgr inż. Piotr Drąpek mgr inż. Marta Pawłowska		Podpis: PD
Temat:	Przebudowa z rozbudową pasa drogowego wraz z infrastrukturą techniczną ulicy Królowej Elżbiety w Świebodzicach		
Wykonawca:	BURMISTRZ MIASTA ŚWIEBODZICE UL. RYNEK 1, 58-160 ŚWIEBODZICE		Skala: 1:50 Wzrost: 3/D
Tytuł rys.:	PRZESKROJE KONSTRUKCYJNE		
Zastrzegam wszelkie prawa wynikające z Ustawy o prawie autorskim. Rysunek niniejszy nie może być w całości lub w części przyswojony, uzupełniony lub odtworzony w jakikolwiek sposób, bez pisemnej zgody firmy projektowej			

Za zgodność z oryginałem,

*Dawid Nathaniec*

podpis